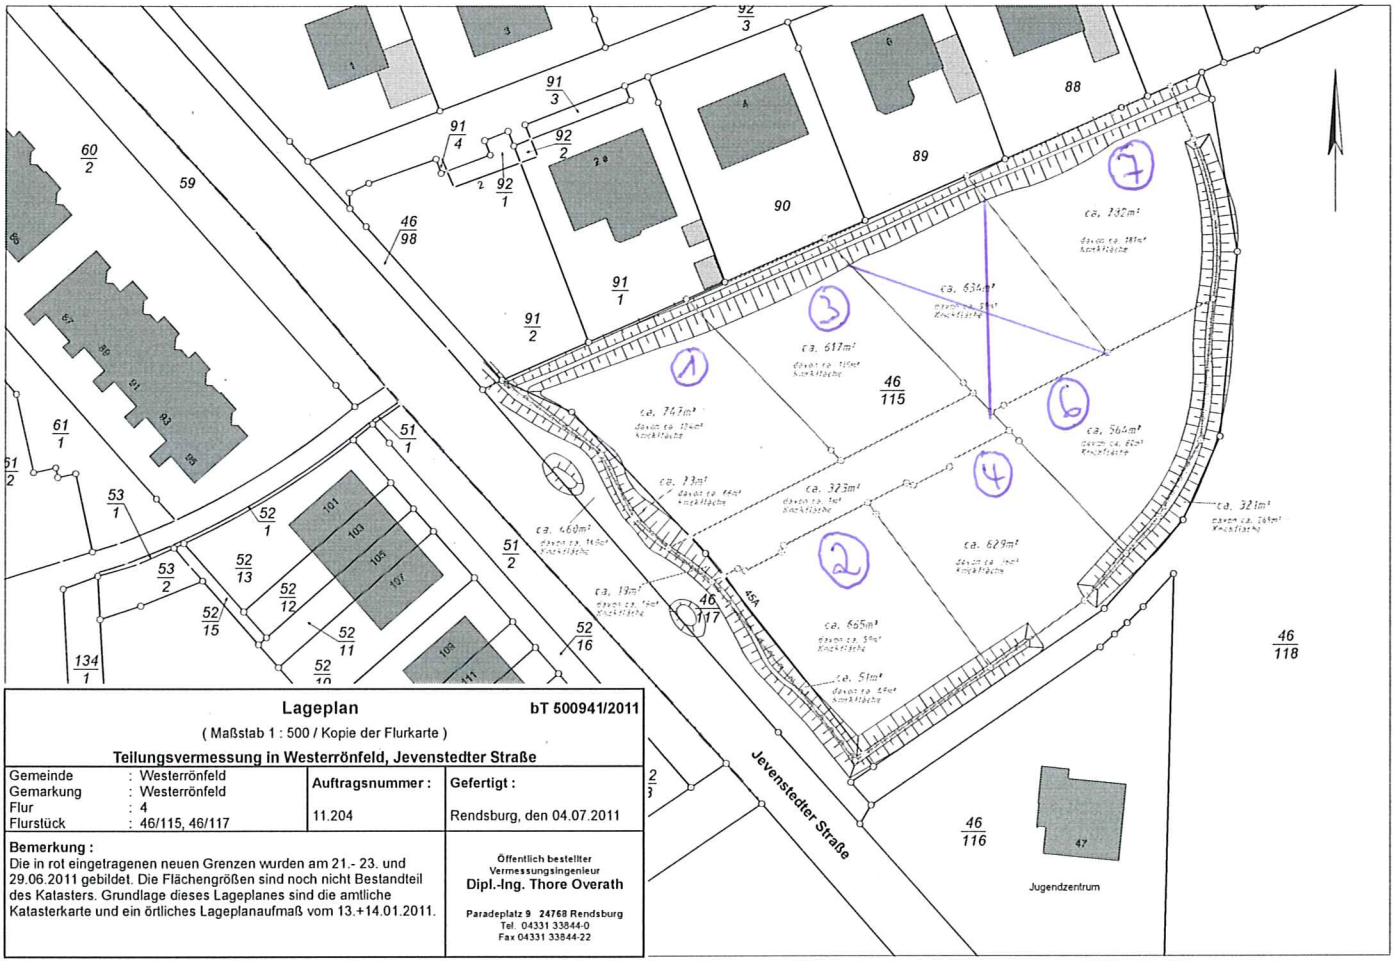

Lageplan

bT 500941/2011

(Maßstab 1 : 500 / Kopie der Flurkarte)

Teilungsvermessung in Westerrönfeld, Jevenstedter Straße

Gemeinde	: Westerrönfeld	**Auftragsnummer :**	**Gefertigt :**
Gemarkung	: Westerrönfeld		
Flur	: 4	11.204	Rendsburg, den 04.07.2011
Flurstück	: 46/115, 46/117		

Bemerkung :
Die in rot eingetragenen neuen Grenzen wurden am 21.- 23. und 29.06.2011 gebildet. Die Flächengrößen sind noch nicht Bestandteil des Katasters. Grundlage dieses Lageplanes sind die amtliche Katasterkarte und ein örtliches Lageplanaufmaß vom 13.+14.01.2011.

Öffentlich bestellter Vermessungsingenieur
Dipl.-Ing. Thore Overath
Paradeplatz 9 24768 Rendsburg
Tel. 04331 33844-0
Fax 04331 33844-22